
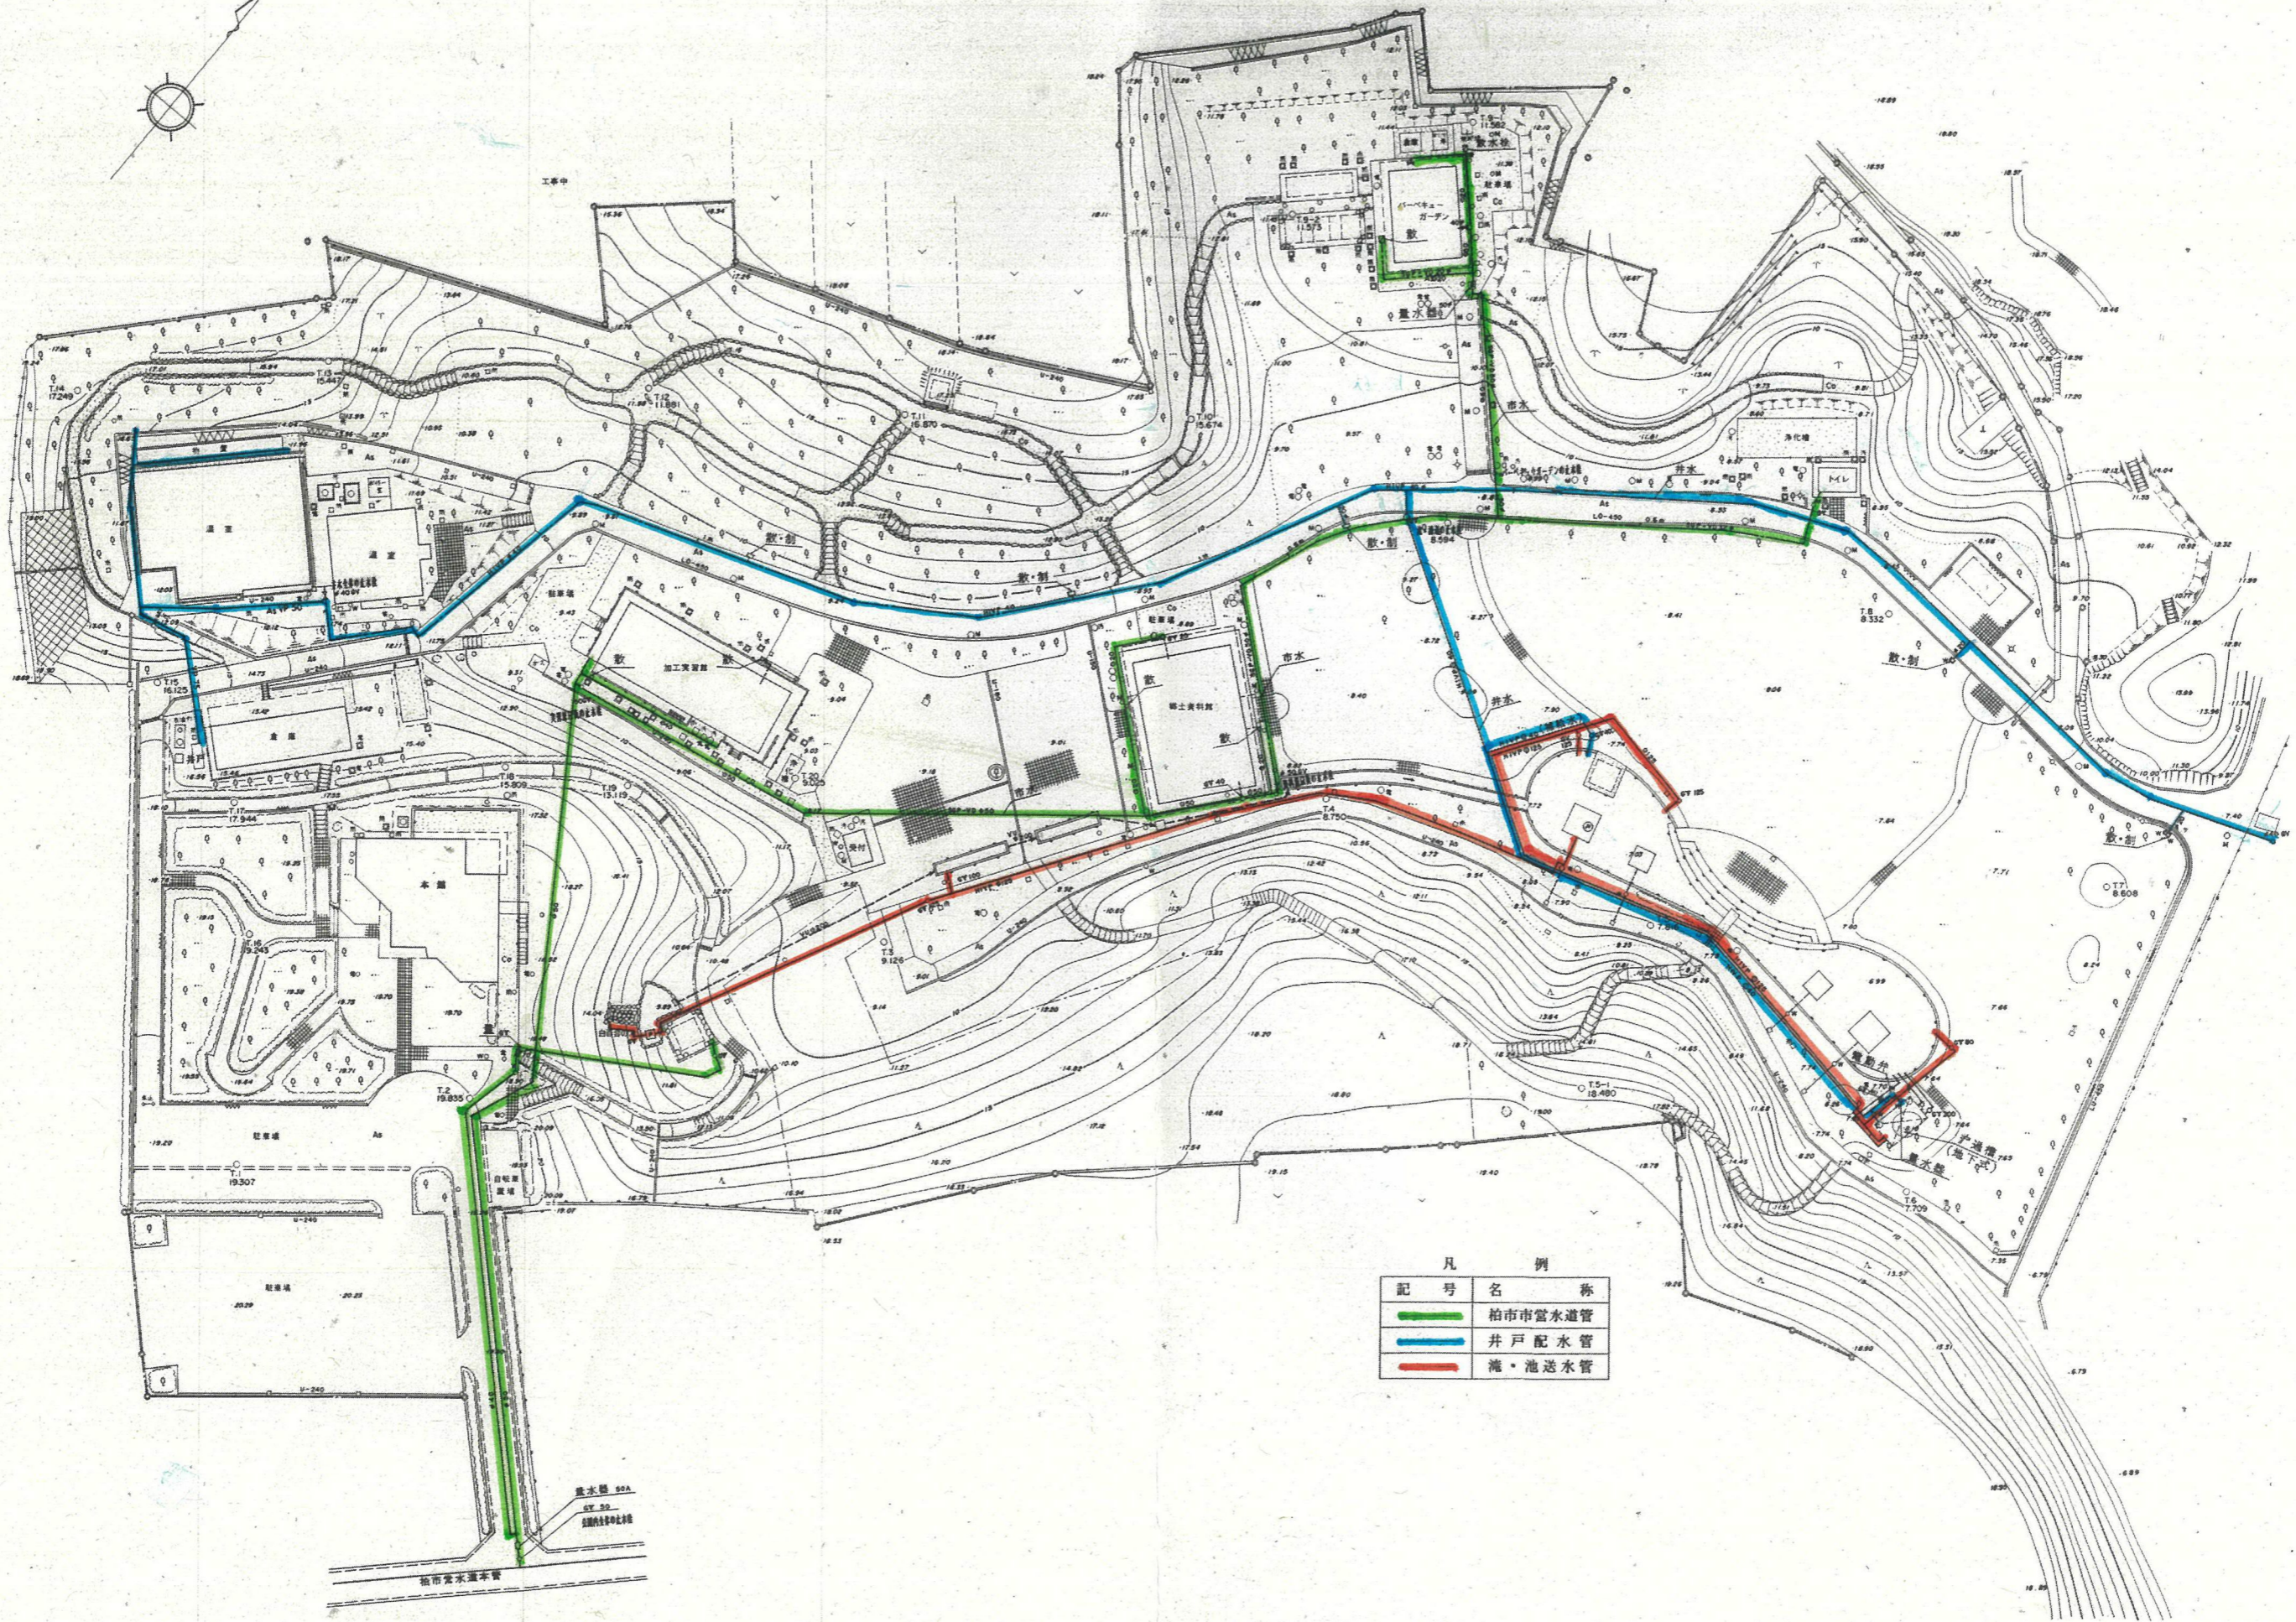


柏市あけぼの山農業公園（給水施設）竣工図 縮尺 1:500

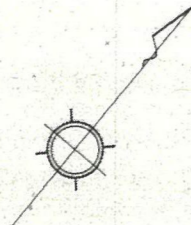

凡 例

記号	名称
	柏市市営水道管
	井戸配水管
	滝・池送水管