

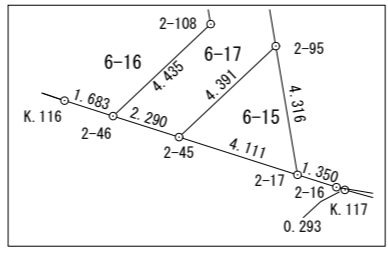
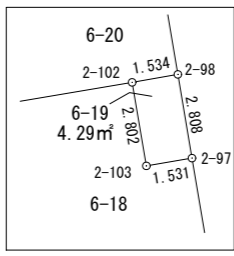
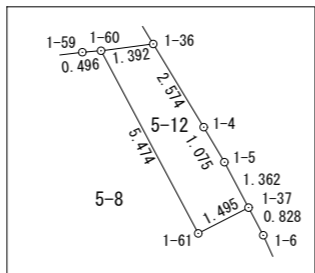
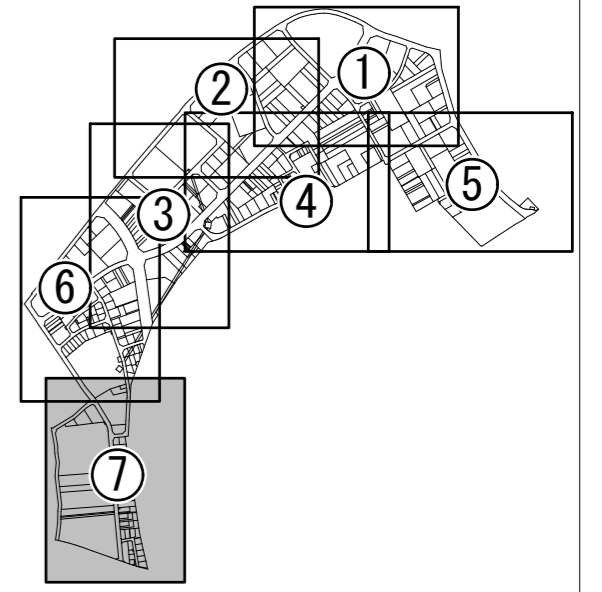


# 画地出来形確認測量図 (7/7)

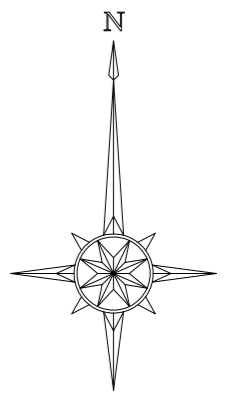

**この図は、参考図で境界を証明するものではありません。**  
**柏市役所**

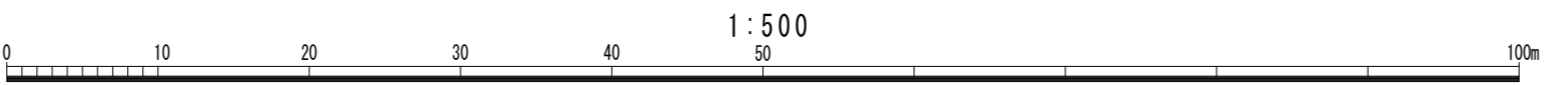

測地系：世界測地系（測地成果2011）（第9系）

図面名	画地出来形確認測量図		
縮尺	1:500	図面番号	7/7
作成年月	平成29年11月 作成		
作成者	株式会社 岡本設計企画		

柏市柏インター第一地区土地区画整理組合