

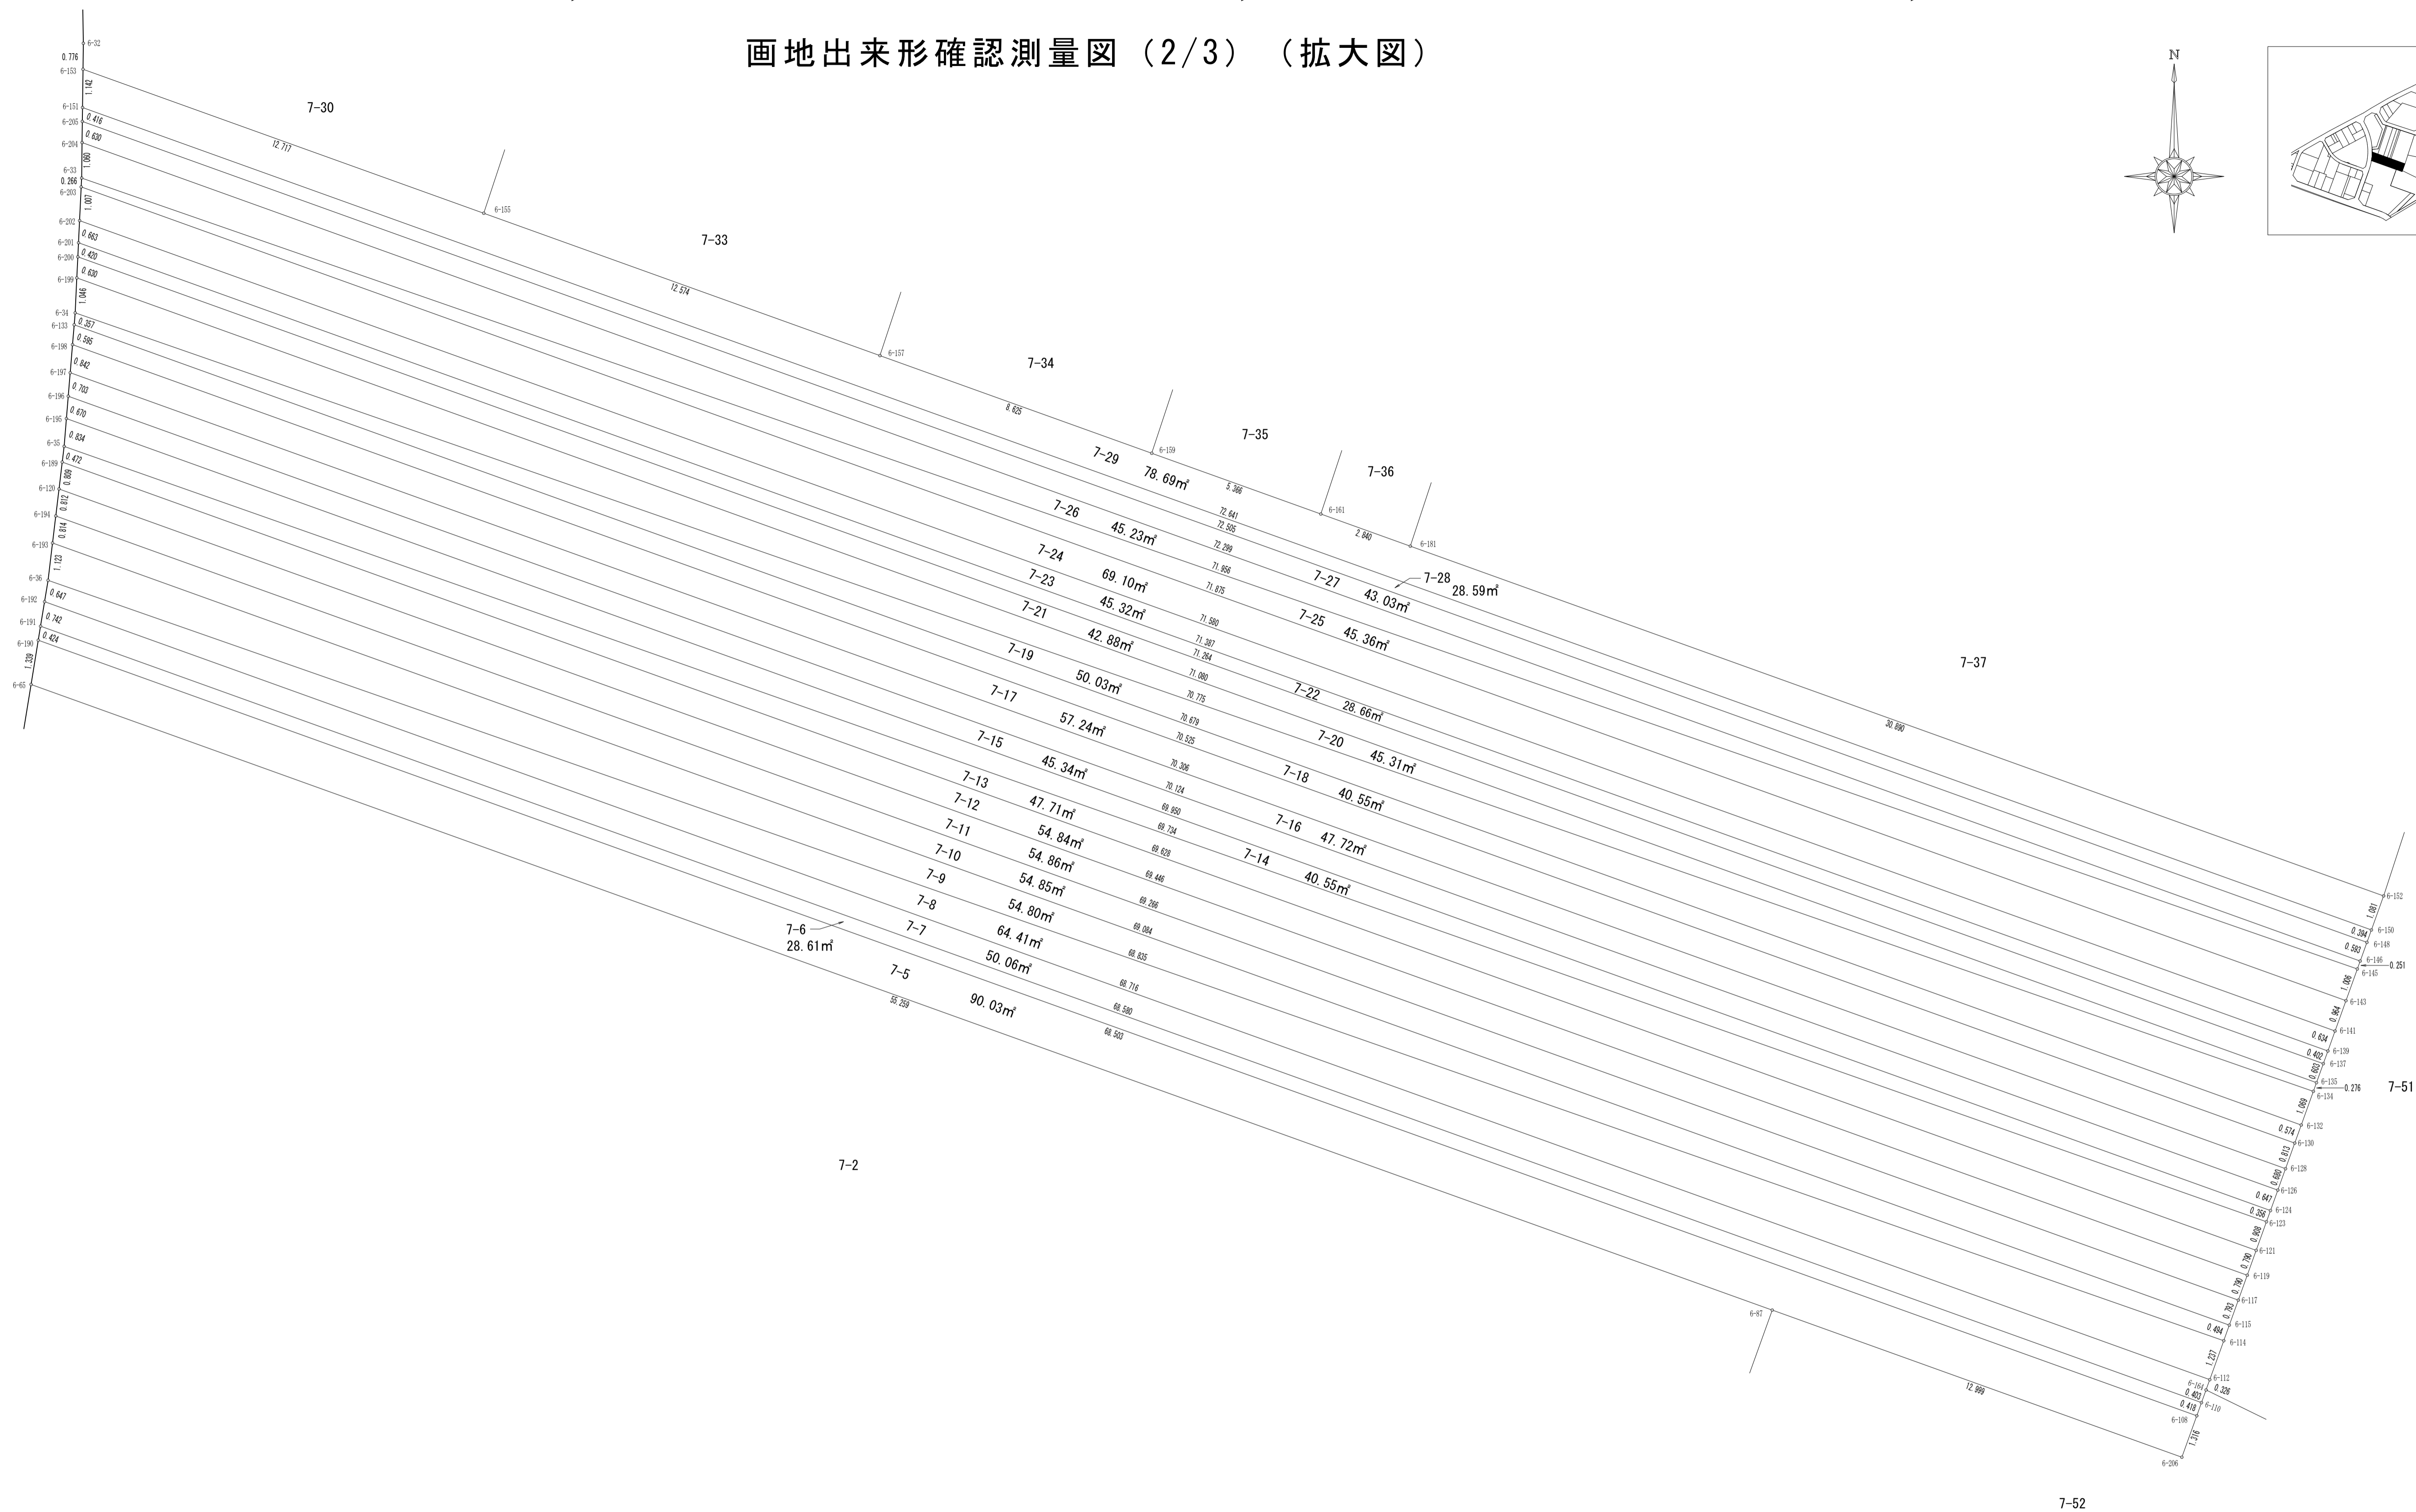
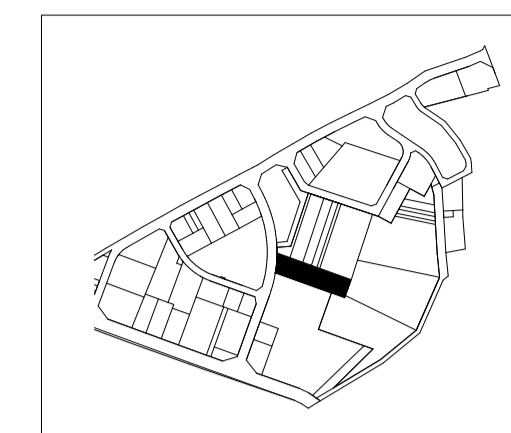


画地出来形確認測量図 (2/3) (拡大図)

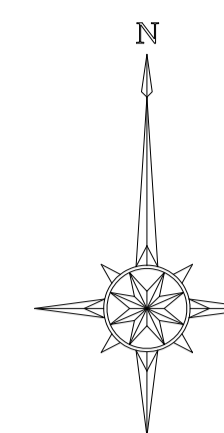

この図は、参考図で境界を証明するものではありません。
柏市役所

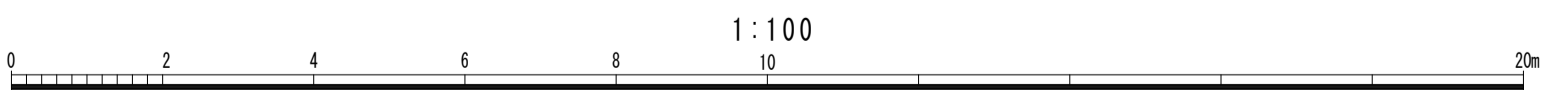

測地系：世界測地系（測地成果2011）（第9系）	
図名	画地出来形確認測量図 (2/3) (拡大図)
縮尺	1:100 図面番号
作成年月	平成27年10月 修正
作成者	株式会社 岡本設計企画
柏市柏インター第二地区土地区画整理組合	