


柏インター第二地区 街区・画地出来形確認測量図 図郭割図

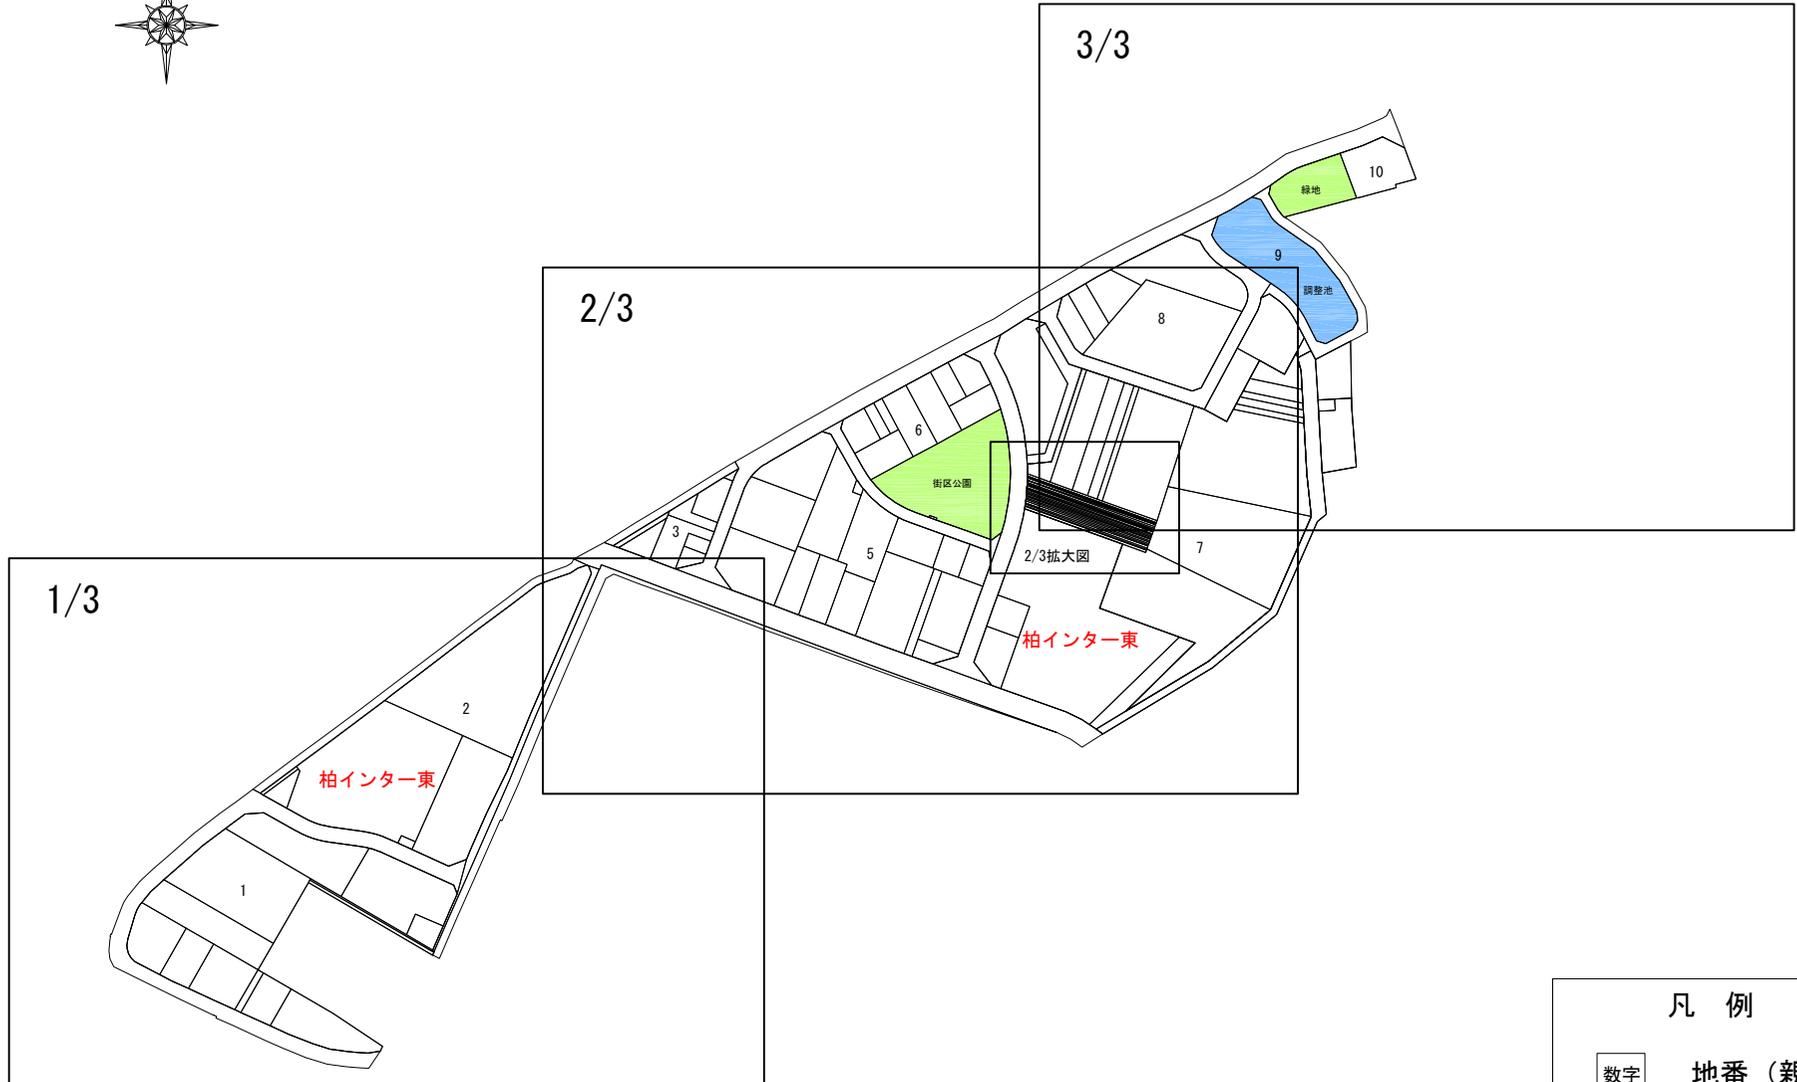

凡 例

数字	地番 (親番)
----	---------