


# 柏市沼南中央地区 街区・画地出来形確認測量図 図郭割図

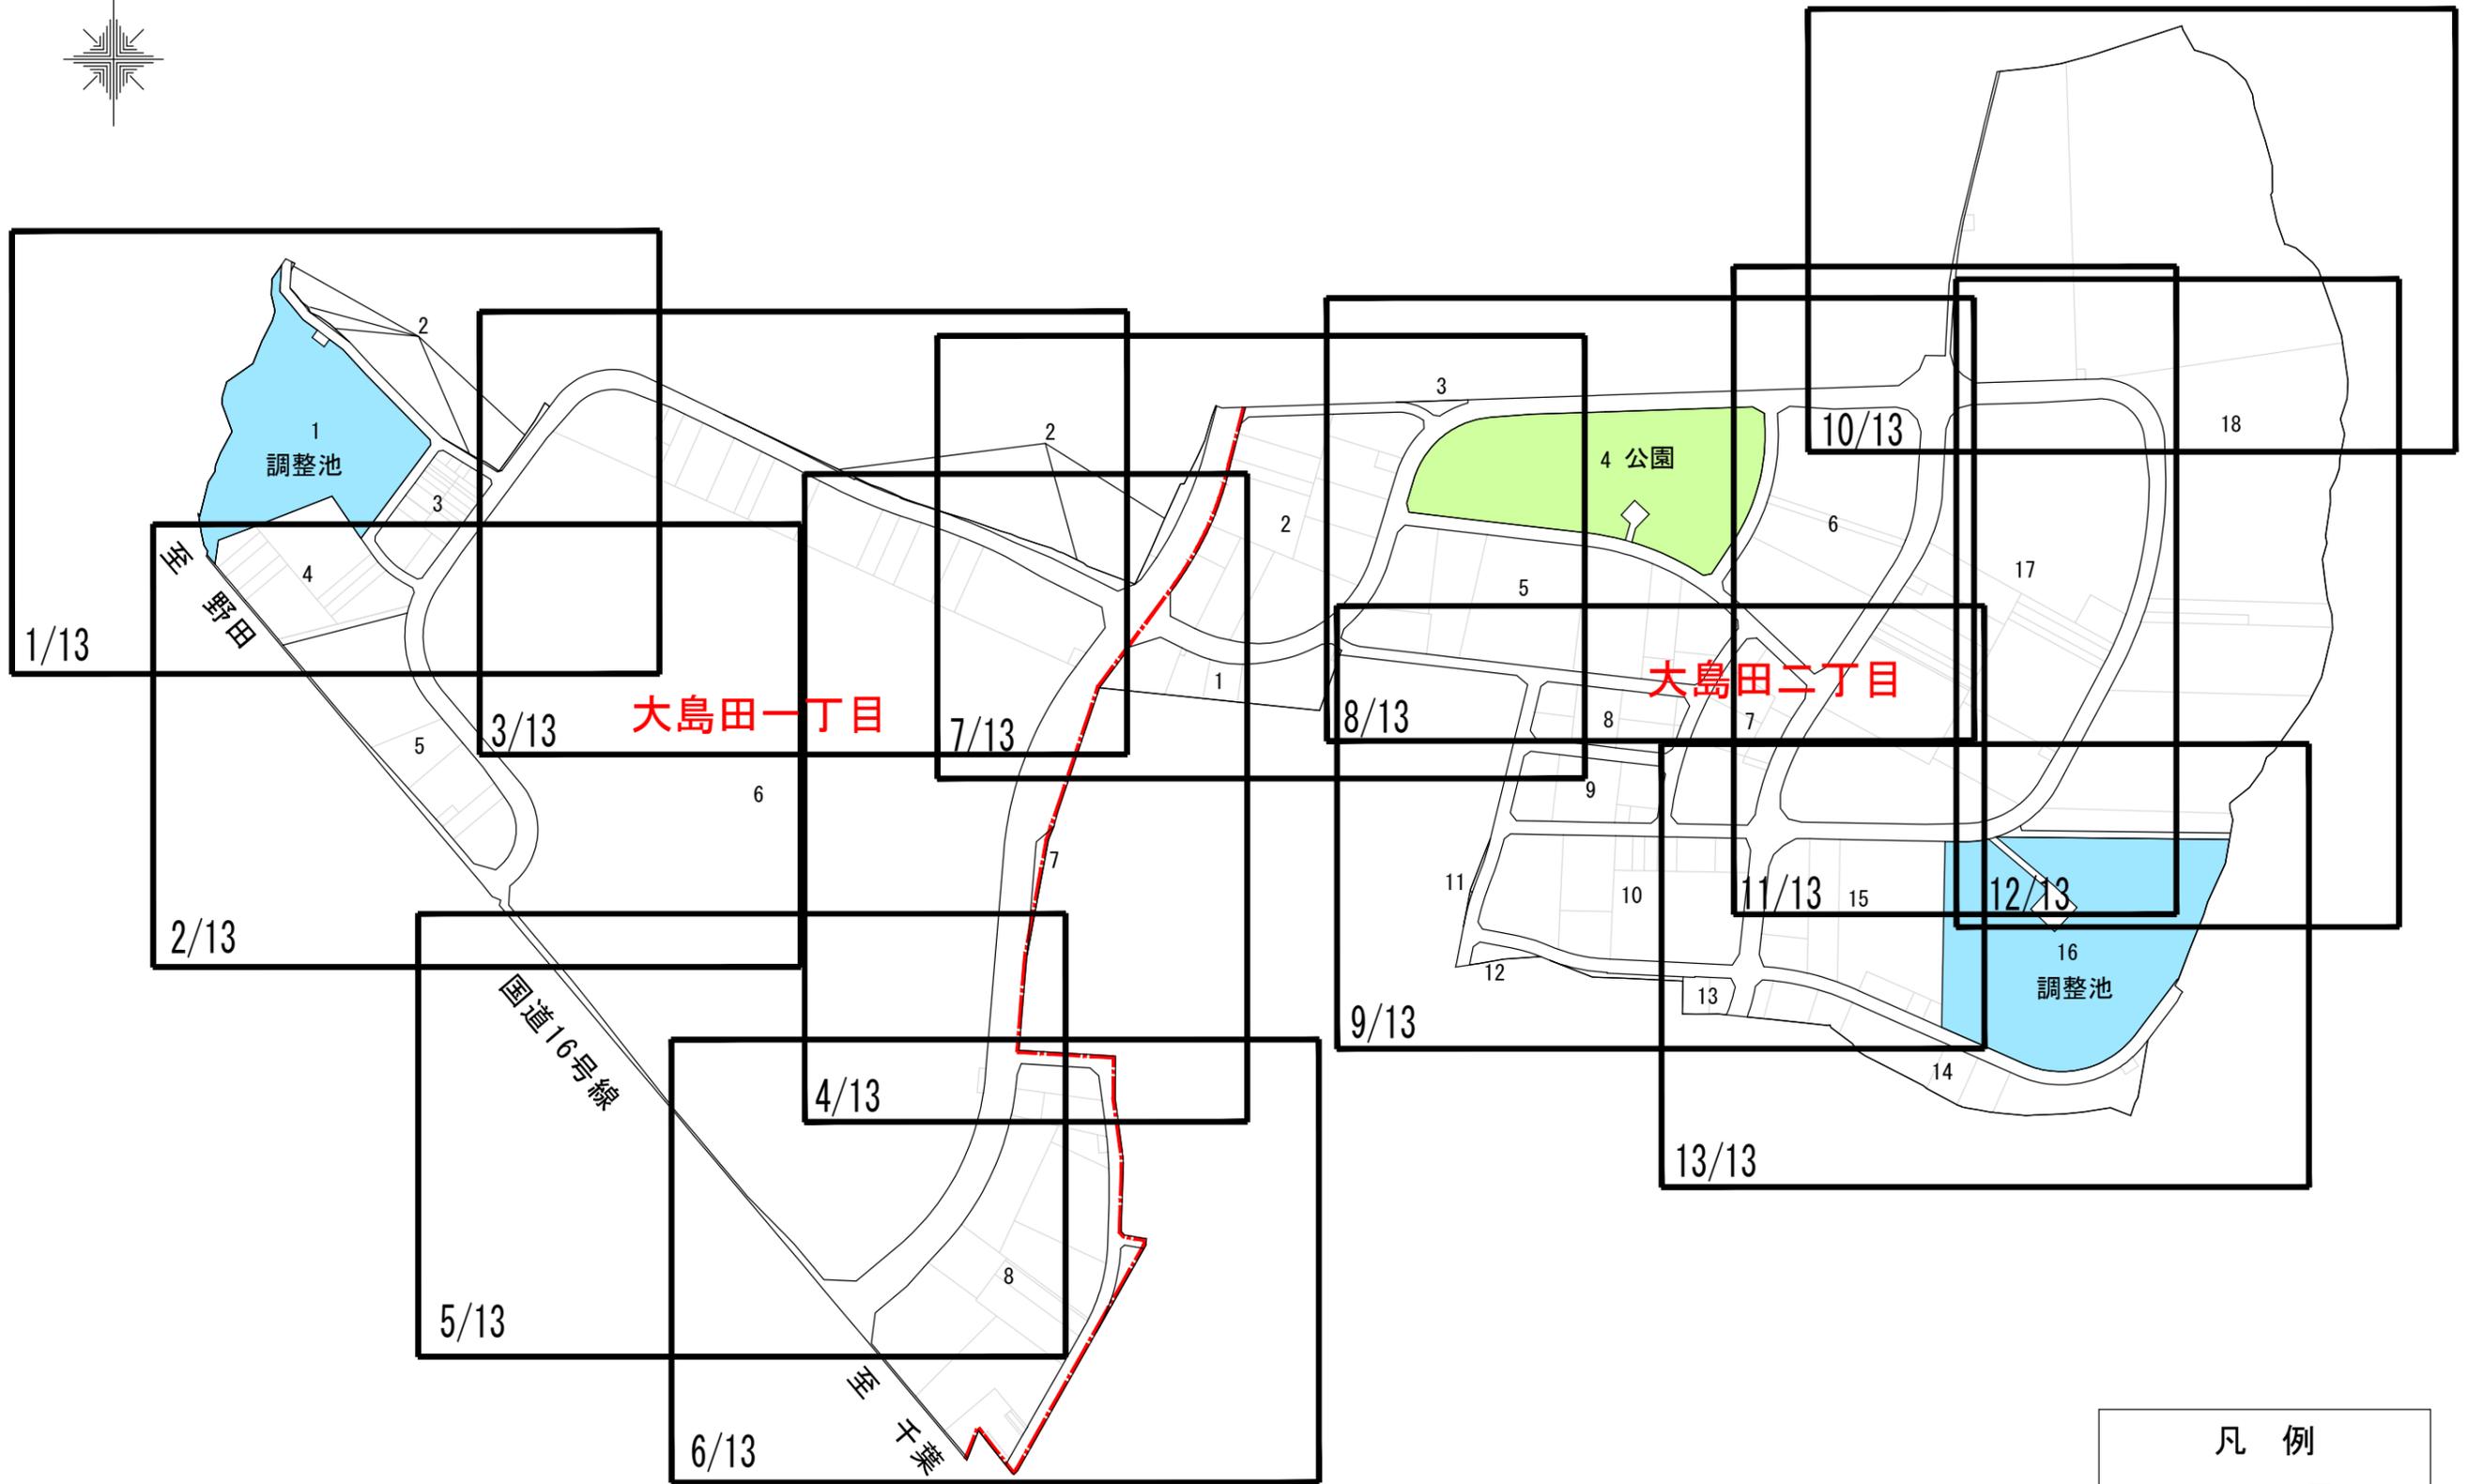

凡例	
	丁目界
	地番(親番)