画地出来形確認測量図 (3/7)

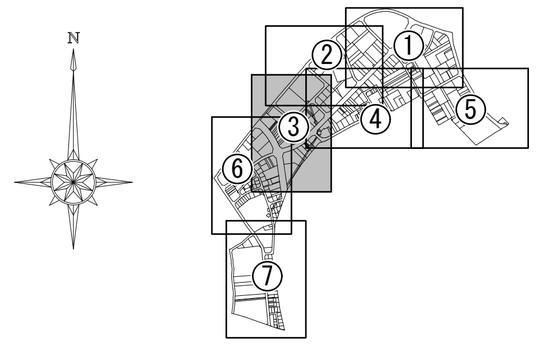

Y8.80
Y8.90
Y9.00
X-10.50
X-10.60
X-10.70

柏インター南
柏の葉五丁目

3-1 5503.05㎡
2-1 805.44㎡
2-2 350.04㎡
2-3 340.32㎡
2-4 705.35㎡
2-5 391.84㎡
2-6 291.47㎡
2-7 234.48㎡
2-8 199.01㎡
2-9 291.01㎡
2-10 97.00㎡
2-11 67.02㎡
2-12 86.01㎡
2-13 1369.02㎡
2-14 168.97㎡
2-15 1702.00㎡
2-16 740.07㎡
2-17 1949.03㎡
2-18 37.38㎡
2-19 841.82㎡
2-20 498.35㎡
2-21 119.80㎡
2-22 103.78㎡
2-23 8.44㎡
2-24 200.65㎡
2-25 148.22㎡
2-26 553.51㎡
2-27 889.31㎡
2-28 54.67㎡
2-29 15.15㎡
2-30 38.02㎡
2-31 48.74㎡
2-32 16.82㎡
2-33 0.03㎡
2-34 21.24㎡
2-35 471.26㎡
2-36 3.49㎡
2-37 1023.77㎡
2-38 26.43㎡
2-39 969.58㎡
3-10
3-11
4-1
4-2
1-9
1-10
1-11
10-16
10-17
10-18
10-19
10-20
10-21
10-22
12-1 1776.07㎡
12-2 305.47㎡
12-3 176.95㎡
12-4 2225.94㎡
12-5 97.86㎡
12-6 70.57㎡
12-7 499.17㎡
12-8 50.65㎡
12-9 68.19㎡
12-10 515.01㎡
12-11 80.20㎡
12-12 214.44㎡
12-13 149.70㎡
12-14 8.10㎡
12-15 32.55㎡
12-16 40.37㎡
12-17 33.72㎡
12-18 11.87㎡
12-19 153.15㎡
12-20 150.01㎡
12-21 150.08㎡
12-22 34.58㎡
12-23 34.39㎡
12-24 44.23㎡
12-25 64.77㎡
12-26 44.76㎡
12-27 41.12㎡
12-28 12.72㎡
12-29 10.41㎡
12-30 162.59㎡
12-31 152.76㎡
12-32 54.69㎡
12-33 56.05㎡
12-34 48.07㎡
12-35 17.47㎡
12-36 11.97㎡
12-37 145.14㎡
12-38 114.98㎡
12-39 25.02㎡
13-2
13-3
13-4
13-5
13-6
13-7
13-8
13-9
13-10
13-11
13-12
13-13
13-14
13-15

1:500
0 10 20 30 40 50 100m

測地系：世界測地系（測地成果2011）（第９系）

この図は，参考図で境界を証明するものではありません。
柏市役所

図面名	画地出来形確認測量図		
縮尺	1:500	図面番号	3/7
作成年月	平成29年11月 作成		
作成者	株式会社 岡本設計企画		

柏市柏インター第一地区土地区画整理組合